

शिव शक्ति नगर

DEMARCATED REVISED RESIDENTIAL LAYOUT PLAN OF SURVEY NO 6(PART) MOUJE:- SHEGAON TAQ. & DIST. AMRAVATI

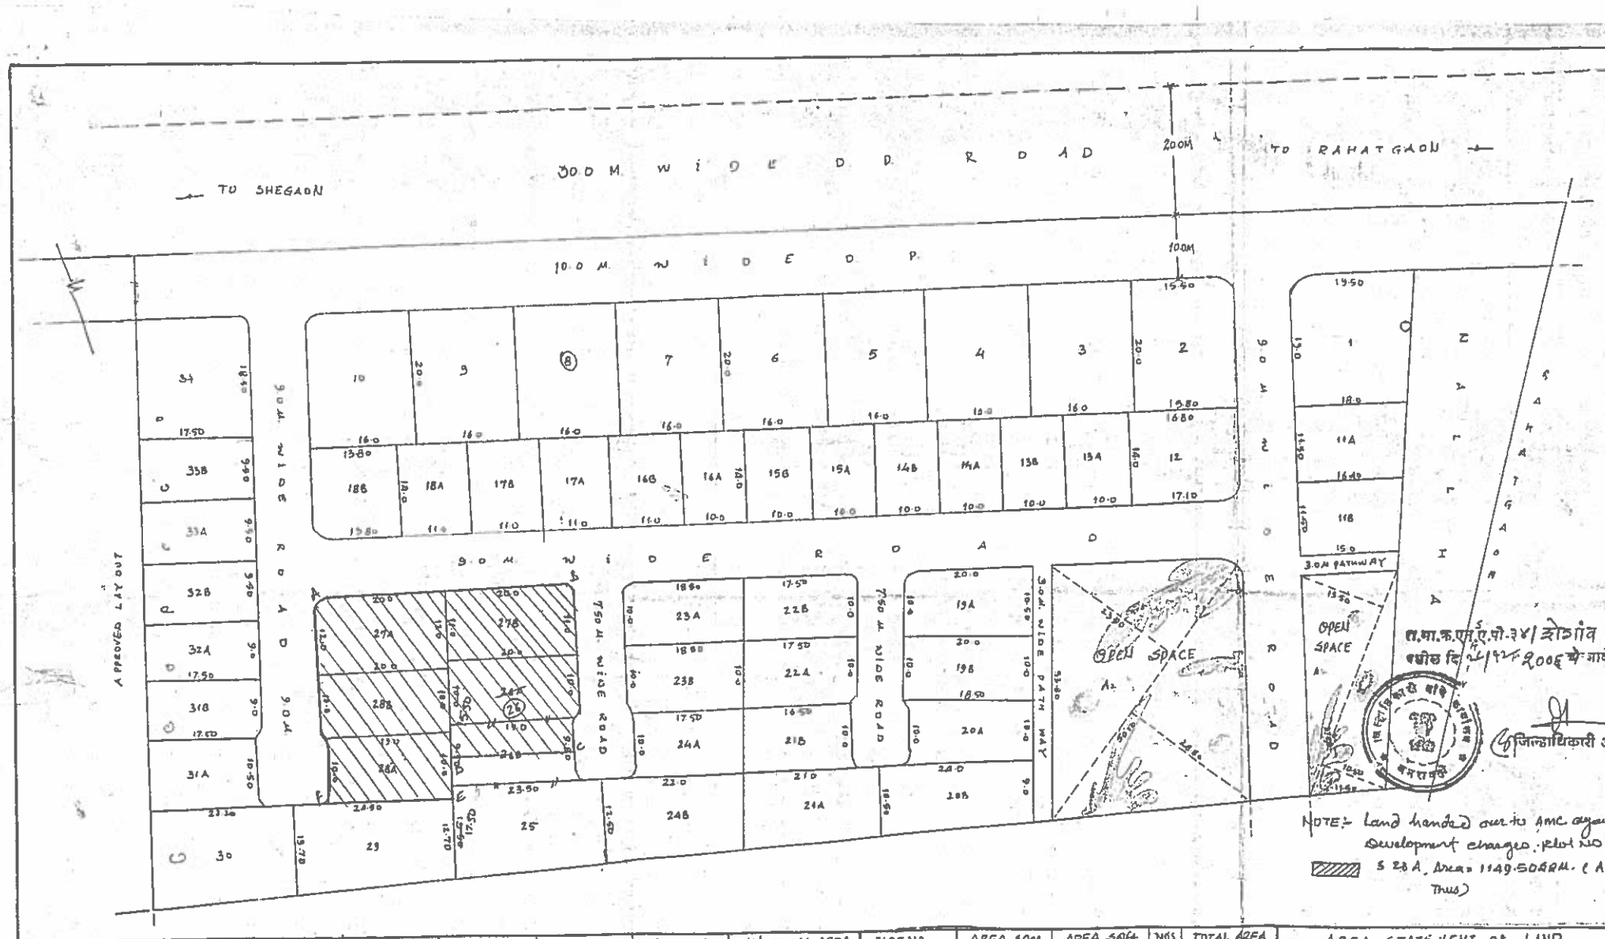

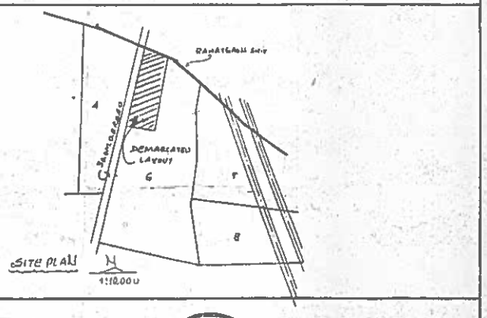

AREA STATEMENTS OF PLOTS					PLOT NO	AREA sqm	AREA sqft	NOS	TOTAL AREA	PLOT NO	AREA sqm	AREA sqft	NOS	TOTAL AREA
PLOT NO	AREA sqm	AREA sqft	NO	TOTAT AREA										
1	356.25	3833 चौ	1	356.25	21B	165.00	1775 चौ	1	165.00	31A	183.75	1977 चौ	1	183.75
2	313.00	3368 चौ	1	313.00	23A	185.00	1990.50	1	185.00	31B TO 32A	157.50	1695 चौ	2	315.00
3 TO 10	320.00	3443.00	8	2560.00	23B	180.00	1937.00	1	180.00	32B TO 33B	166.25	1789 चौ	3	498.75
11A	137.80	2128.00	1	137.80	24B	264.00	2840.50	1	264.00	34	323.75	3483.50	1	323.75
11B	180.55	1943.00	1	180.55	24A	175.00	1883 चौ	1	175.00					
12	237.30	2553.00	1	237.30	25	~~305.50~~ 301.50	~~3287.50~~	1	~~305.50~~ 301.50					
13A TO 16A	140.00	1506.00	4	980.00	26	~~180.50~~	~~1942 चौ~~	1	~~180.50~~					
16B TO 18A	154.00	1657 चौ	4	616.00	26A 26	~~200.00~~ 304.50	~~2152 चौ~~	1	~~200.00~~ 304.50					
18B	193.20	2079 चौ	1	193.20	27B	220.00	2367 चौ	1	220.00					
19A TO 19B	200.00	2152 चौ	2	400.00	27A	240.00	2582 चौ	1	240.00					
20A	185.00	1991 चौ	1	185.00	28B	195.00	2098 चौ	1	195.00					
20B	234.00	2518 चौ	1	234.00	28A	190.00	2044 चौ	1	190.00					
21A	231.00	2485.50	1	231.00	29	323.40	3479.50	1	323.40					
22A TO 22B	175.00	1883 चौ	2	350.00	30	320.06	3444 चौ	1	320.06					

AREA STATEMENT OF LAND

AREA UNDER RESIDENTIAL PLOT'S	:-	11498.81	sqmt
AREA UNDER OPEN SPACE	:-	1656.95	sqmt
AREA UNDER ROADS	:-	3348.24	sqmt
AREA UNDER CONVERSIONS	:-	16504.00	sqmt
AREA UNDER D.P. ROAD	:-	5100.00	sqmt
AREA UNDER NALLHA	:-	1096.00	sqmt
TOTAL LAND (2H27R)	:-	22700.00	sqmt

म.मा.क.एल.ए.पी-३४/सोआंव 122/2004-05
दिनांक दि. 26/12/2005 रोजी मंजूर

जिल्हाधिकारी अमरावती.

NOTE:- Land handed over to AMC against primary development charges. Plot No 26, 27A, 27B, 28B & 28A Area = 1149.50 sqm. (ABCDEFA Shown Thus)

SANCTIONING AUTHORITY

AMC

Layout approved and Recommanded for non agriculture for Residential / Industrial / Commercial Purpose.

मा. आयुक्त यांचे दि. 26/12/2005 चे आदेशान्वये व या कार्यालयाचे पत्र क्रमांक. अ.म.न.पा./ल सं २२/अभि/ 910 /2005 दिनांक 22/12/2005 नगरपरिषद अधिनियम/मुंबई उपविभागणी नियंत्रण नियमावली अन्वये

सहायक संचालक नगर रचना महानगरपालिका अमरावती

APPLICANT SIGN

R. N. Dundale

DRAWN BY

MANISH RAUT
Civil Engineer
Provin No. gar. Behind V.M.V.
AMRAVATI
AMC Lic. No. M.B. of 1293